


# GOURAUD - Récolement Radier - Analyse scan 3D

## Coupe B - B



## Vue en plan

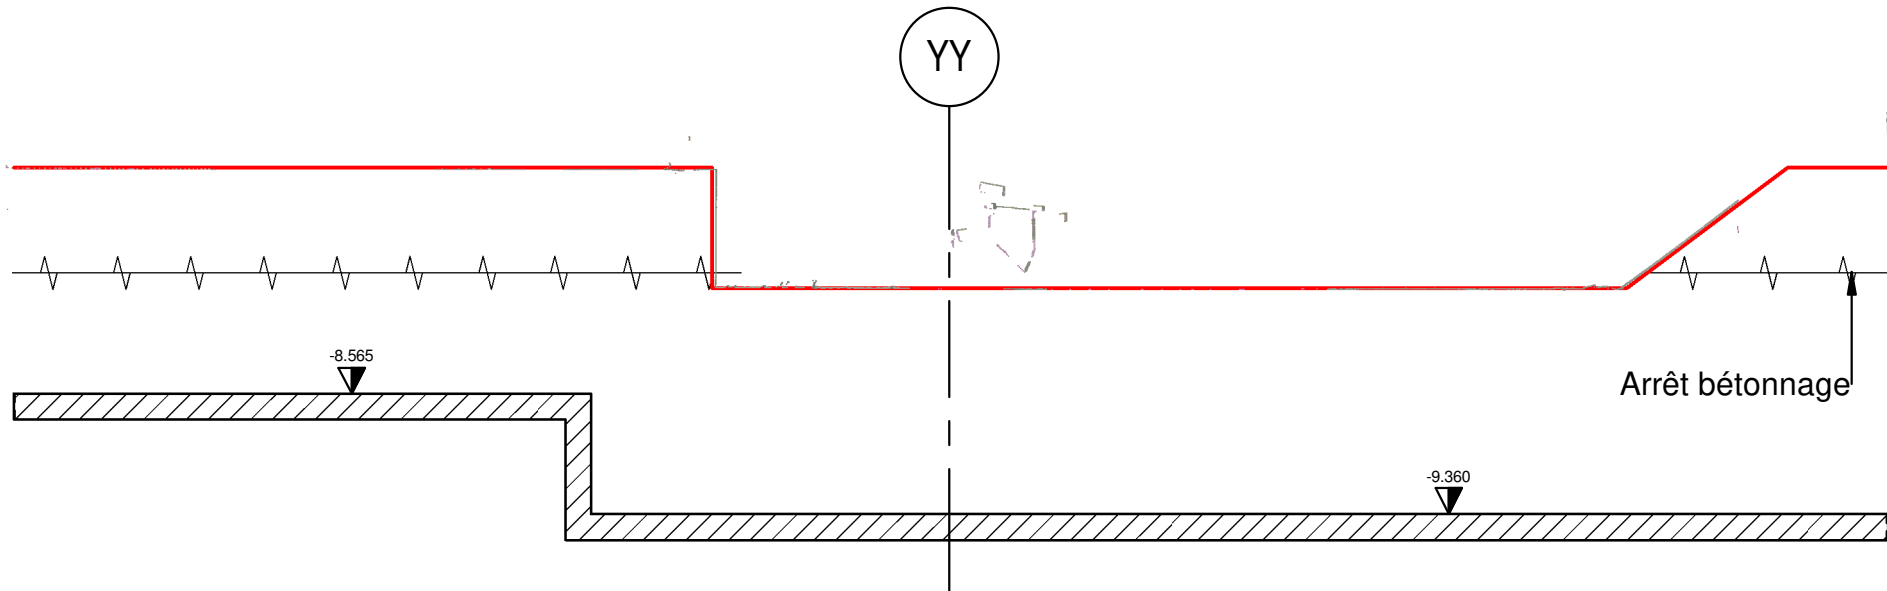