


Génie civil du Tunnel de Haussmann St Lazare à Courbevoie et Gare Porte Maillot - GC-TUN  
PUIT GOURAUD

**RECOLEMENT RADIER**

27/05/2019 - SKA


Ref :

Vue en Plan

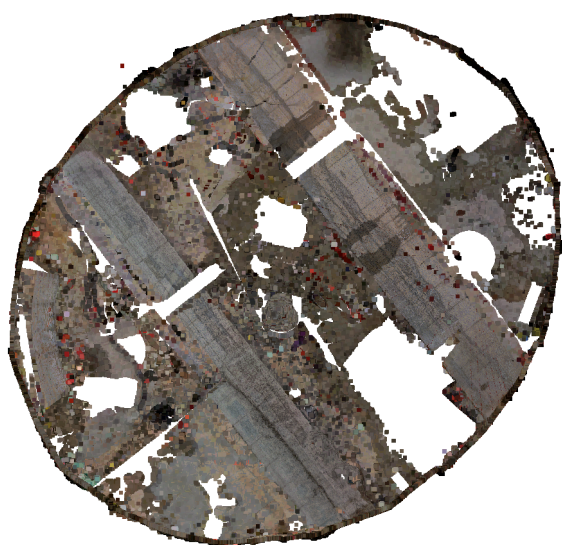


1 : 257 | 5 m |

Vue 3D

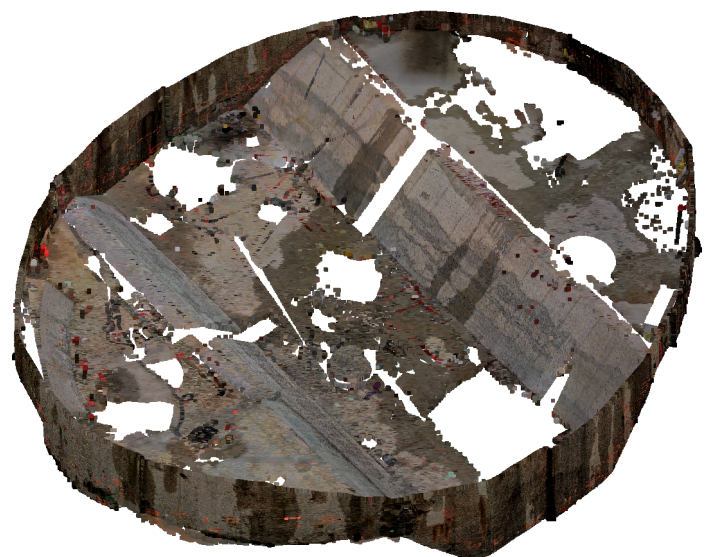


1 : 207 | 4 m |

Vue en Plan


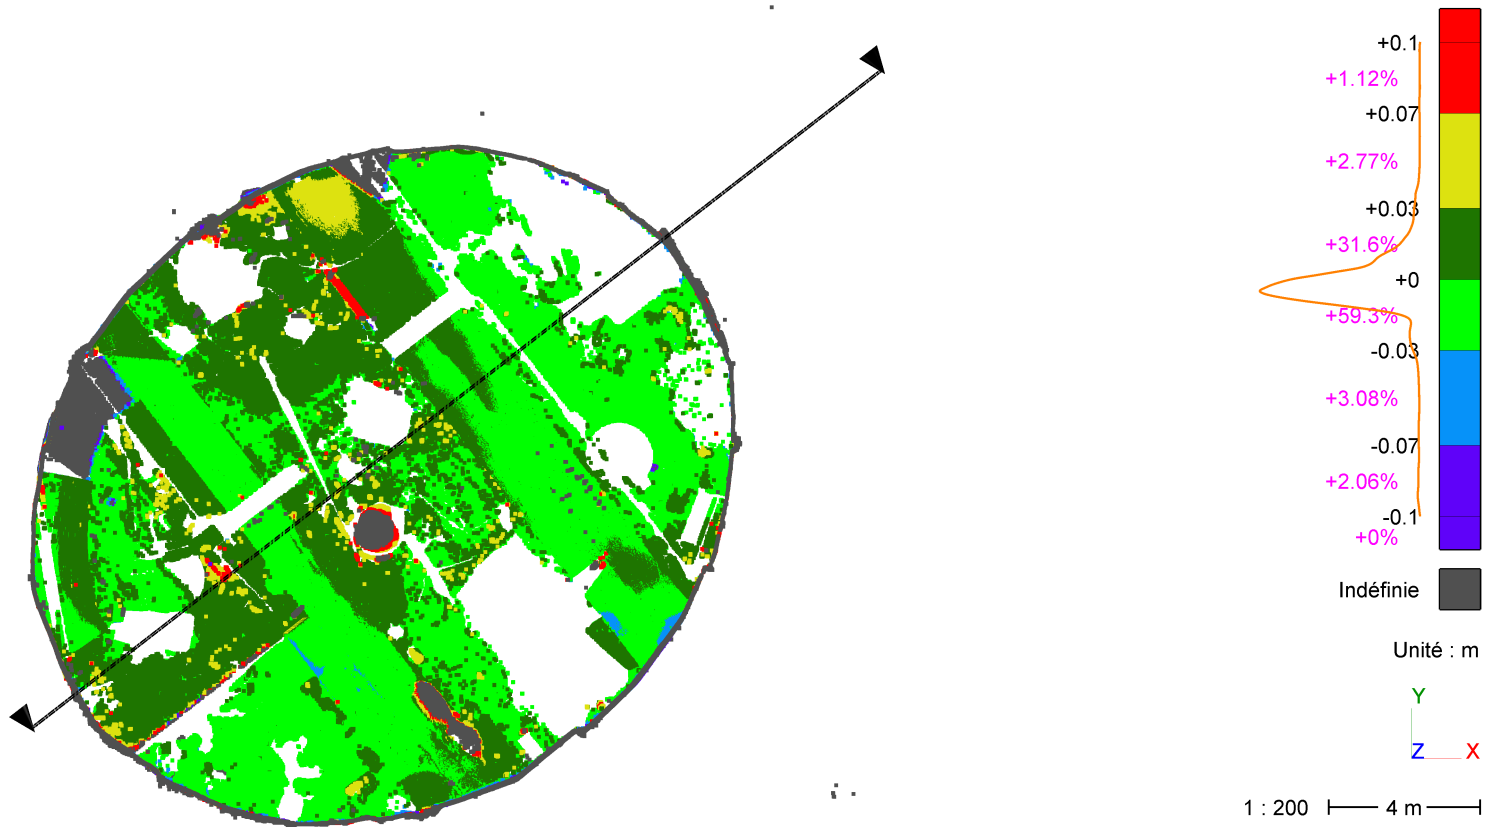


Coupe A - A

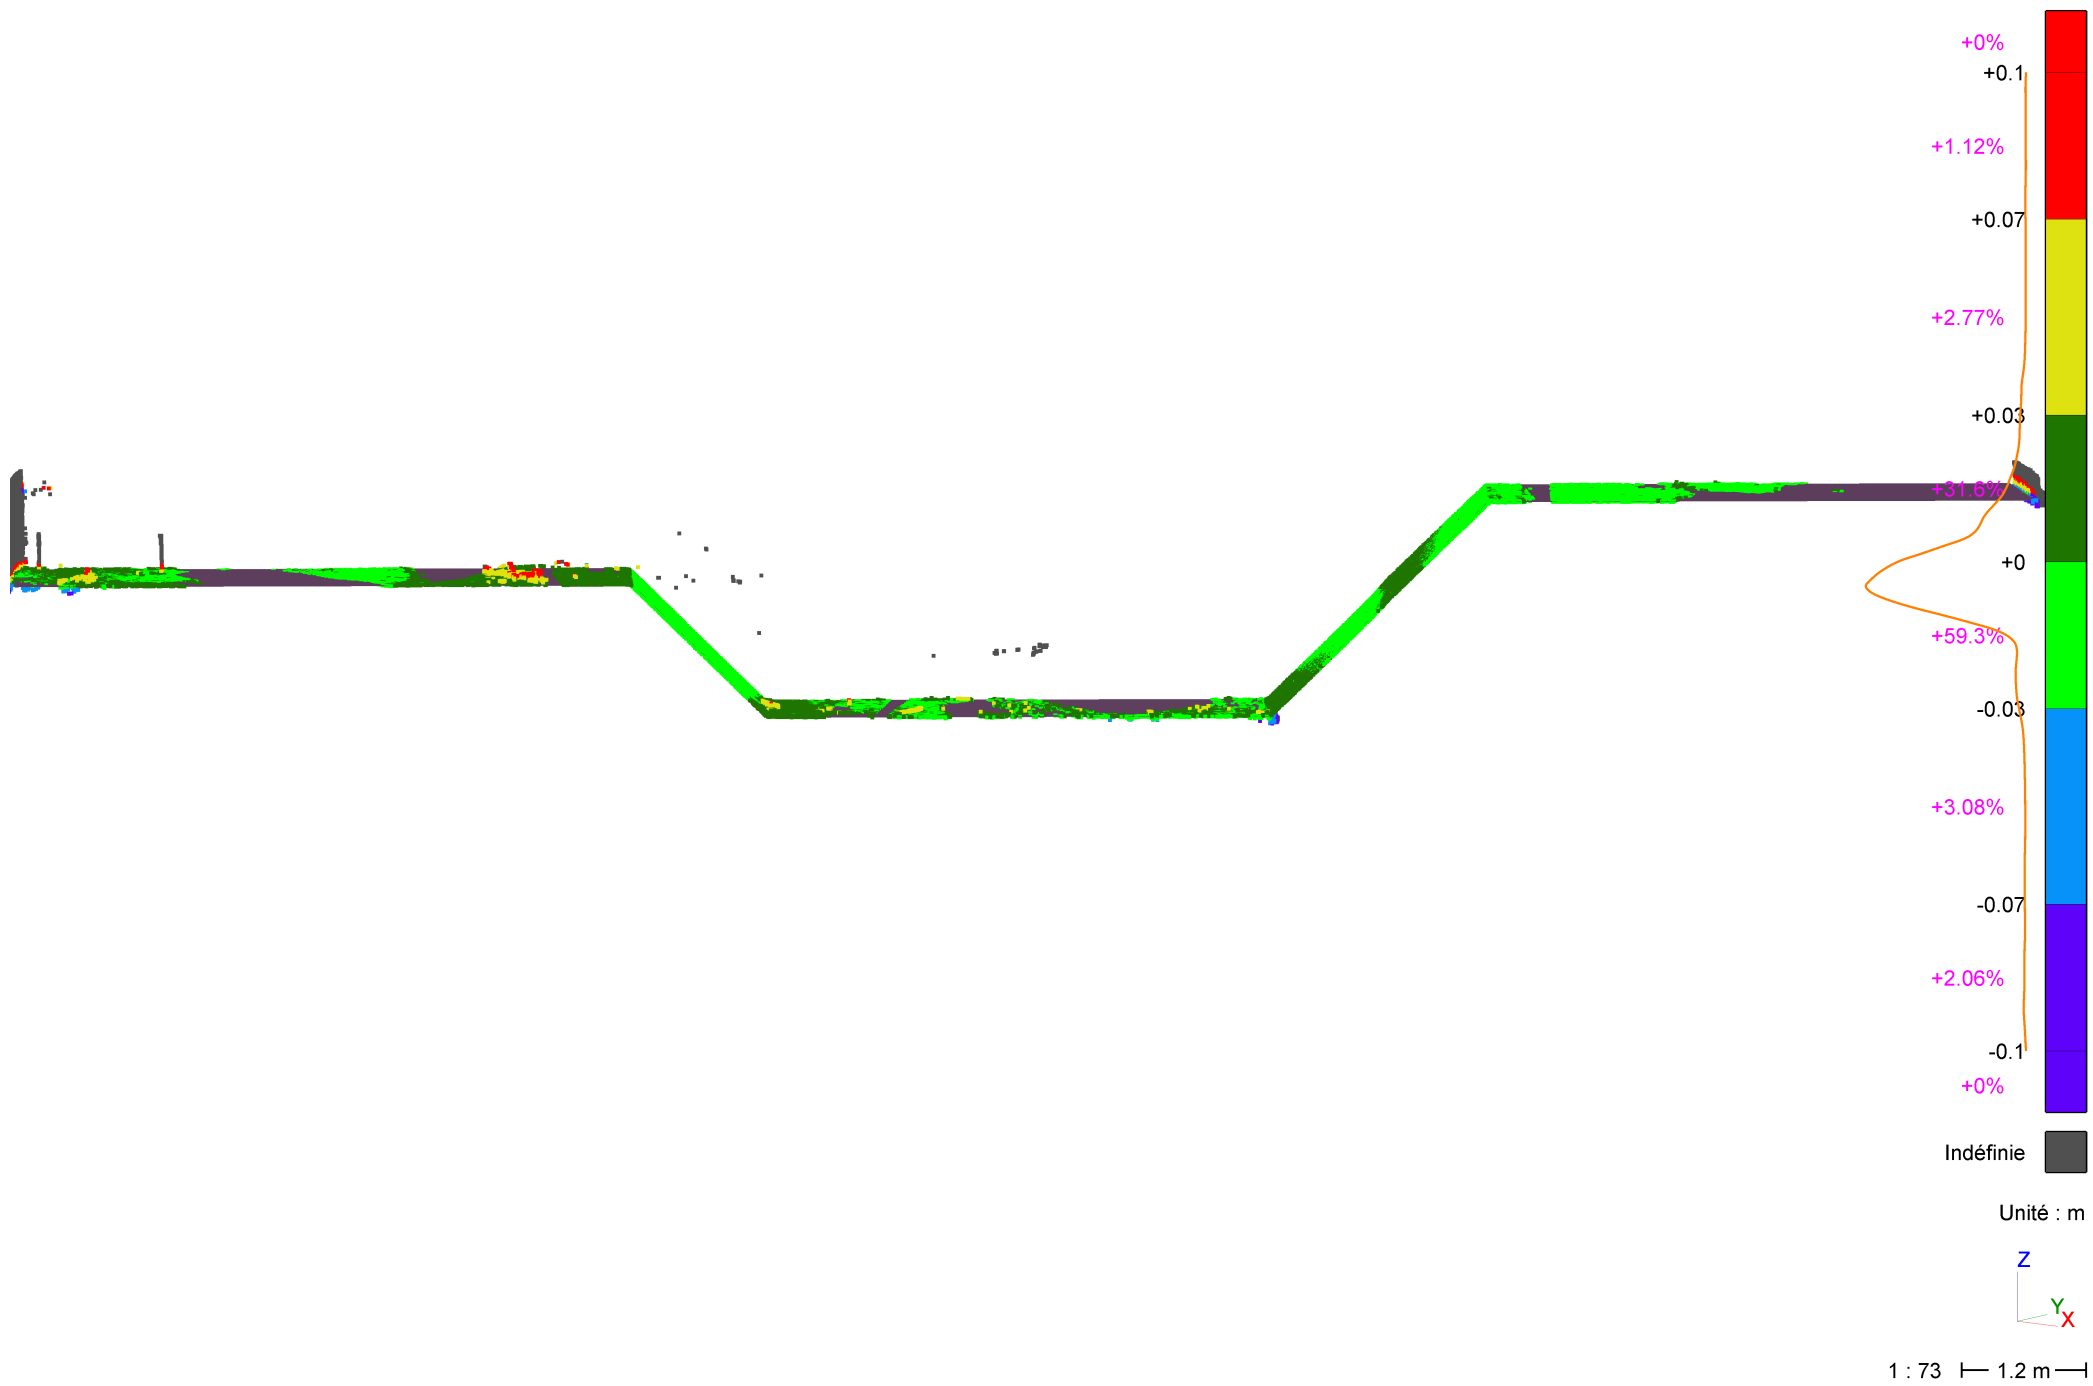

Légende

- Modèle 3D
- Nuage de points

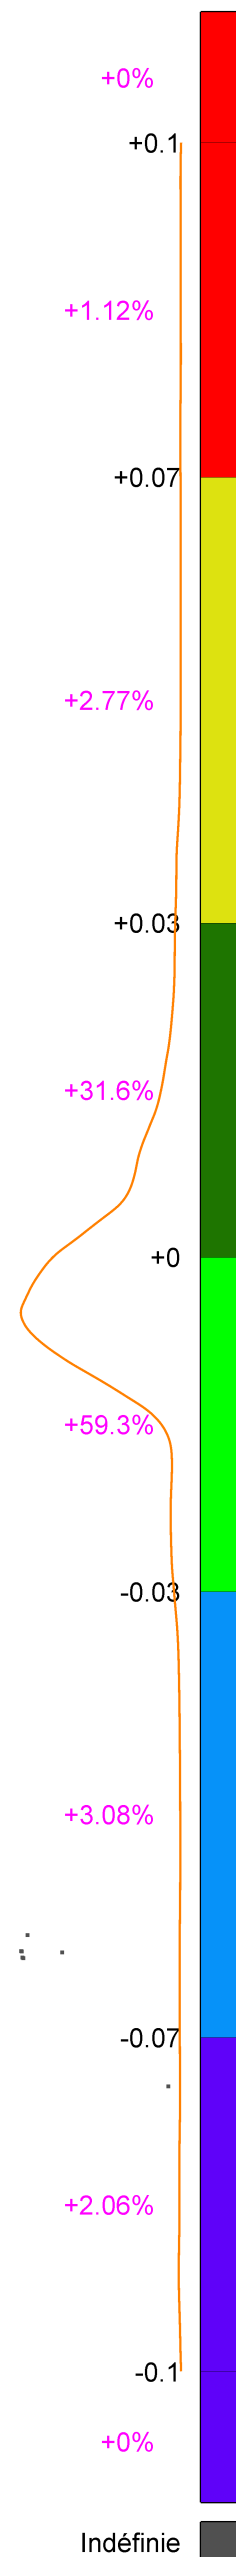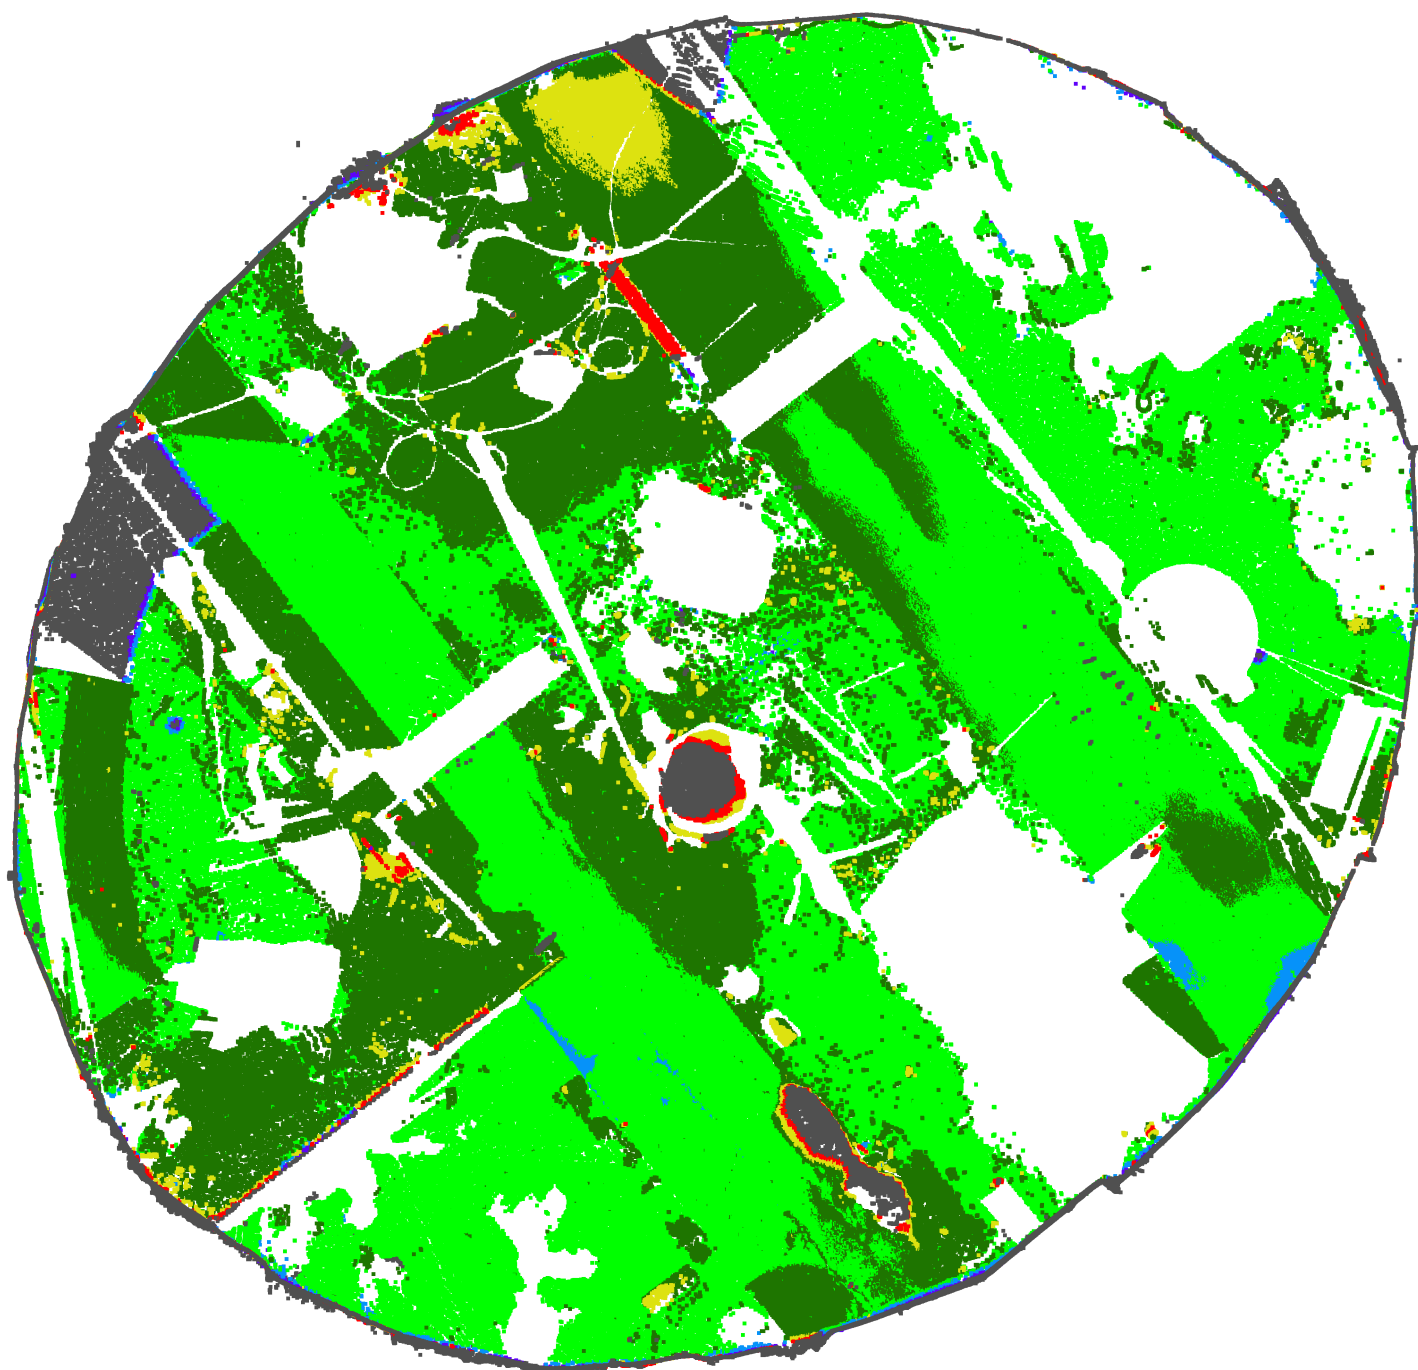

Unité : m  
Y  
Z X  
1 : 100 | 2 m |