

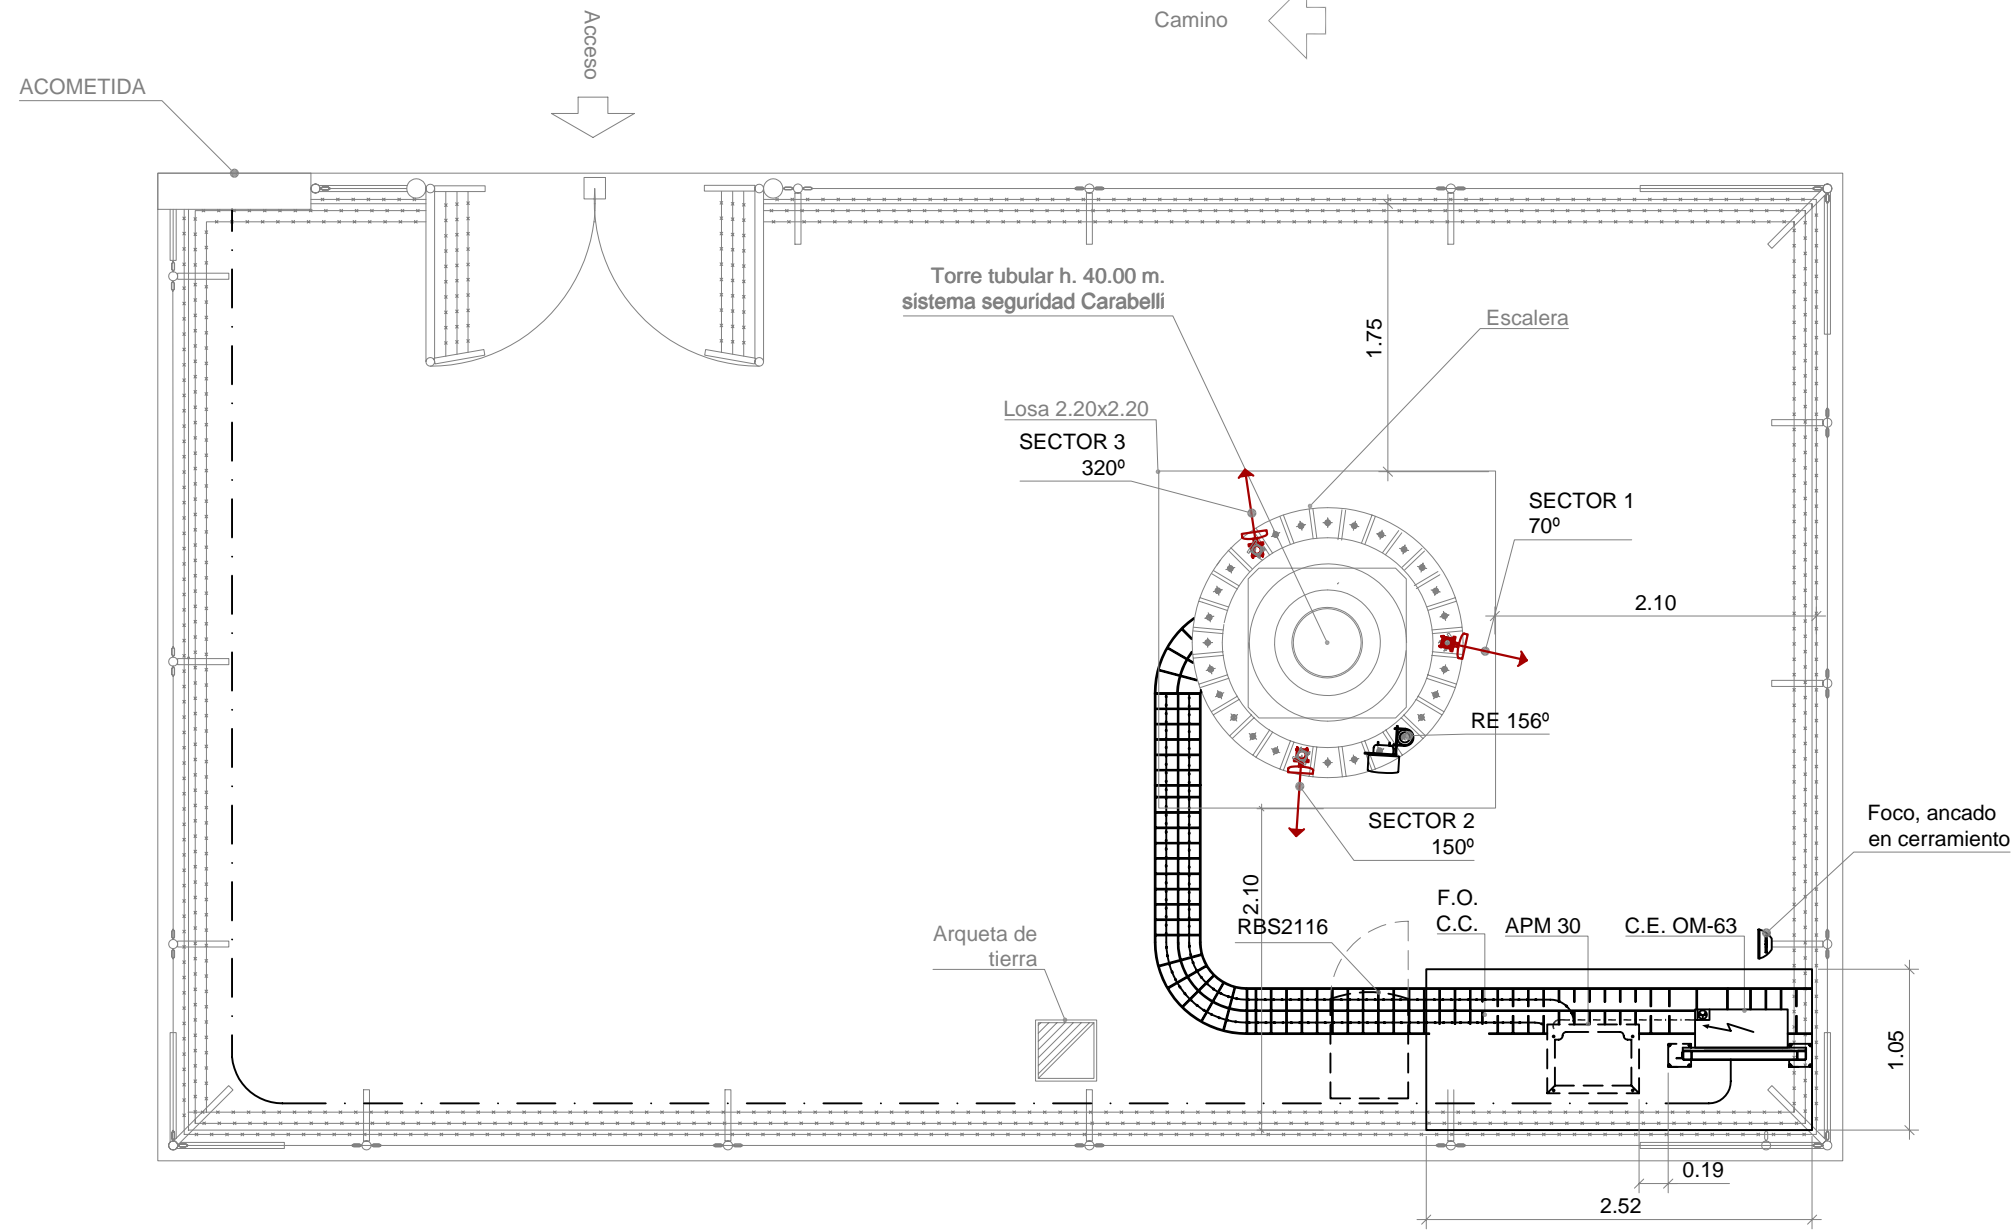


PLANTA  
Escala 1/50

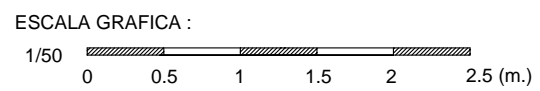

LEYENDA	
C	CABLE COAXIAL
P	CABLE DE FUERZA
T	CABLE DE 2 Mb/s
G	CABLE DE TIERRA
	ANTENA GSM
	ANTENA UMTS
	BAJANTE DE CABLE

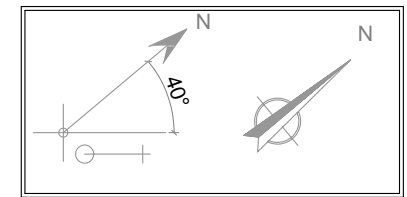



ANTENAS RF								
SECTOR	TECNOLOGIA	TIPO ANTENA	DOWNTILT		ALTURA BASE ANTENA	ORIENT.	COAXIALES	
			EDT UMTS/GSM	MDT			SUELO	TIPO
SECTOR 1	TRIBANDA	POWERWAVE 7750	7°/3°	0°	38.00 mts.	70°	7/8"	42.00 mts.
SECTOR 2	TRIBANDA	POWERWAVE 7750	8°/4°	0°	38.00 mts.	150°	7/8"	42.00 mts.
SECTOR 3	TRIBANDA	POWERWAVE 7750	9°/4°	0°	38.00 mts.	320°	7/8"	42.00 mts.

VERSION	FECHA	DESCRIPCION	ESTADO
3			
2			
1			




CODIGO DE LOCALIZACION		APROBACION FINAL	
Elemento de red: Elemento de red: Elemento de red:			
NOMBRE:	<b>CIEZA POLIGONO</b>		
DIRECCION:	POLIGONO LOS PRADOS	DIBUJADO	FECHA Y FIRMA
MUNICIPIO:	CIEZA	IMPLANTACION	
PROVINCIA:	MURCIA	RADIO	
TITULO PLANO: AS BUILT		TRANSMISION	
GRUPO DE PLANO: PLANOS AS BUILT		PLANTA ESTADO MODIFICADO	
El ingeniero: VICTOR FERNANDEZ Colegiado nº		PLANO Nº: 1	VERSION: 0
		Nº GENERAL: HOJA 1 DE 3	FORMATO: A3
		ESCALA: INDICADAS	V. DE REPLANTEO: 14/04/2010
Nº DE OBRA: 01		CIRCULACION: 01	

# ALZADO GENERAL

Escala 1/50

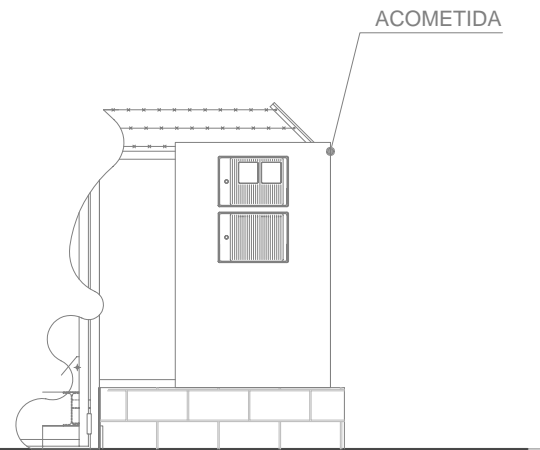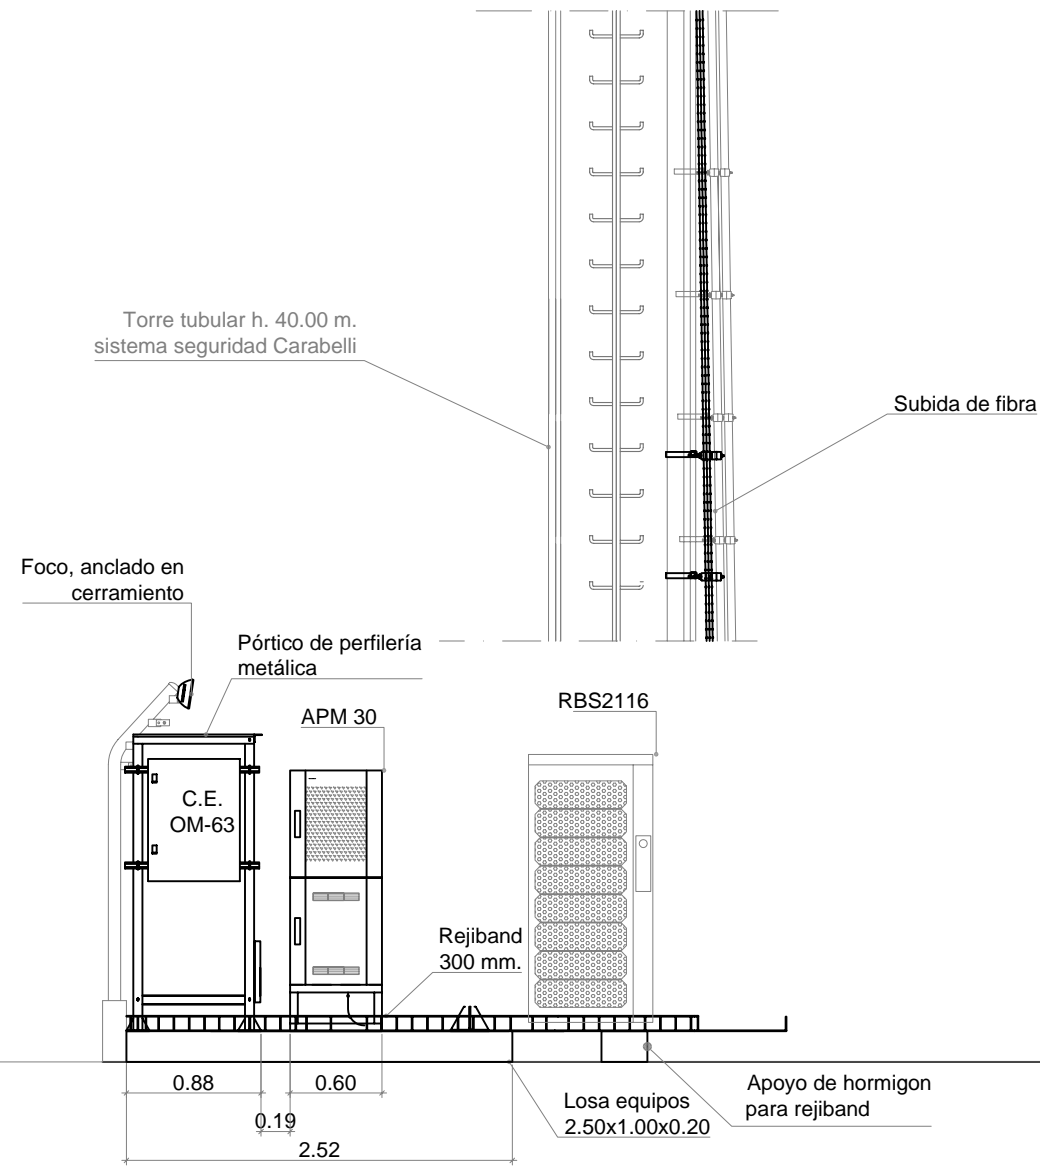

LEYENDA	
C	CABLE COAXIAL
P	TUBO ACERO GALVANIZADO ROSCADO PG-29 CABLE DE FUERZA
T	TUBO ACERO GALVANIZADO ROSCADO PG-29 CABLE DE 2 Mb/s
G	TUBO PG-36 PVC Y AISLADOR MPA-350 CABLE DE TIERRA
	ANTENA GSM
	ANTENA UMTS
	BAJANTE DE CABLE

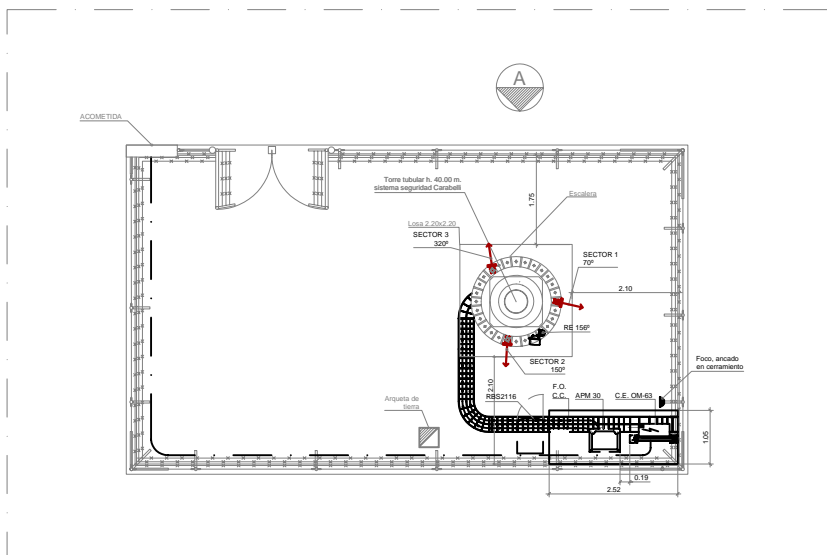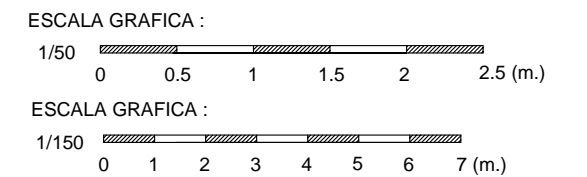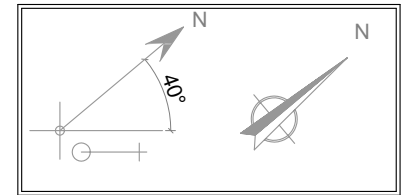


## PLANTA REFERENCIA

Escala 1/150


3				
2				
1				
VERSION	FECHA	DESCRIPCION		ESTADO
		CODIGO DE LOCALIZACION		
		Elemento de red: Elemento de red: Elemento de red:		
		NOMBRE:	<b>CIEZA POLIGONO</b>	<b>APROBACION FINAL</b> DIBUJADO IMPLANTACION RADIO TRANSMISION FECHA Y FIRMA
		DIRECCION:	POLIGONO LOS PRADOS	
		MUNICIPIO: PROVINCIA:	CIEZA MURCIA	
GRUPO DE PLANO: PLANOS AS BUILT		TITULO PLANO: AS BUILT		
El ingeniero: VICTOR FERNANDEZ Colegiado nº		<b>ALZADO</b> <b>ESTADO MODIFICADO</b>		
		PLANO Nº:	VERSION:	
		1	0	
		Nº GENERAL: HOJA 2 DE 3	FORMATO: A3	
Nº DE OBRA: 01		ESCALA: INDICADAS	V. DE REPLANTEO: 14/04/2010	CIRCULACION: 01

# ALZADO TORRE

Escala 1/100

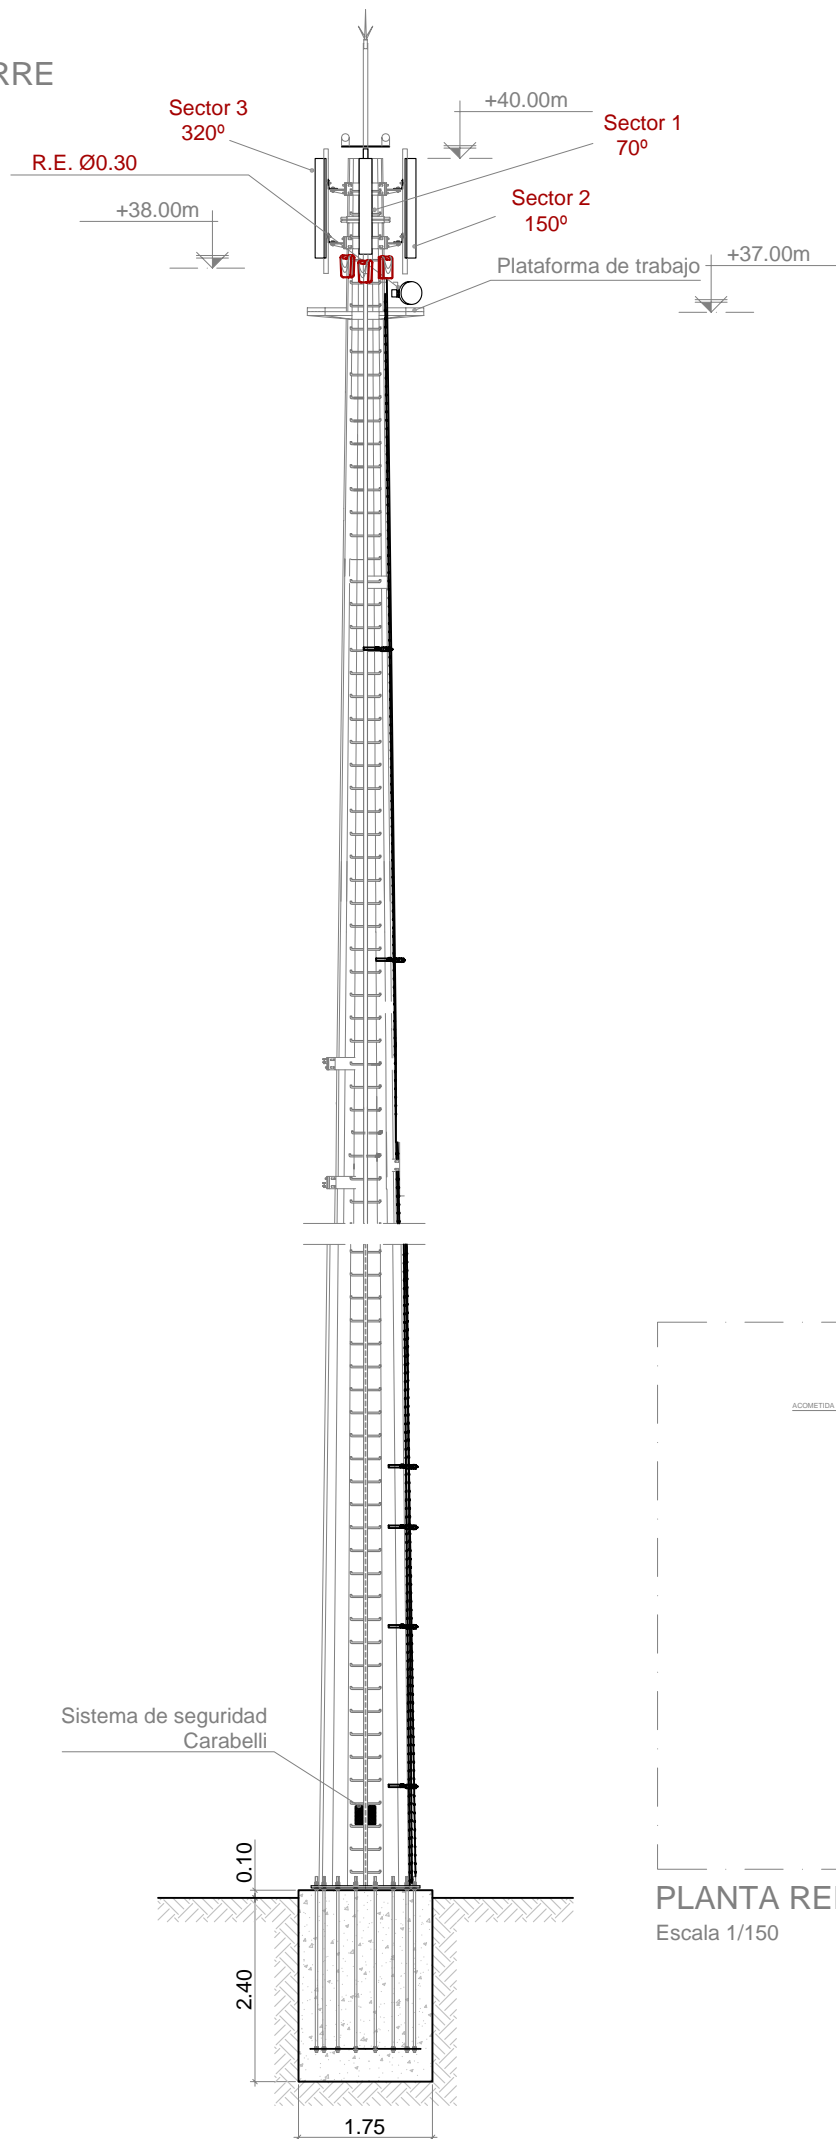


Torre tubular h. 40.00 m. sistema seguridad Carabelli

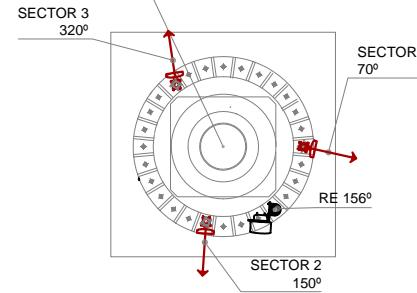

## PLANTA REFERENCIA TORRE

Escala 1/75

LEYENDA	
C	CABLE COAXIAL
P	TUBO ACERO GALVANIZADO ROSCADO PG-29 CABLE DE FUERZA
T	TUBO ACERO GALVANIZADO ROSCADO PG-29 CABLE DE 2 Mb/s
G	TUBO PG-36 PVC Y AISLADOR MPA-350 CABLE DE TIERRA
	ANTENA GSM
	ANTENA UMTS
	BAJANTE DE CABLE

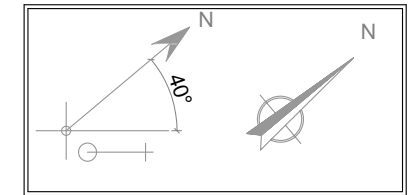

ANTENAS RF								
SECTOR	TECNOLOGIA	TIPO ANTENA	DOWNTILT		ALTURA BASE ANTENA SUELO	ORIENT.	COAXIALES	
			EDT UMTS/GSM	MDT			TIPO	LONGITUD (METROS)
SECTOR 1	TRIBANDA	POWERWAVE 7750	7°/3°	0°	38.00 mts.	70°	7/8"	42.00 mts.
SECTOR 2	TRIBANDA	POWERWAVE 7750	8°/4°	0°	38.00 mts.	150°	7/8"	42.00 mts.
SECTOR 3	TRIBANDA	POWERWAVE 7750	8°/4°	0°	38.00 mts.	320°	7/8"	42.00 mts.



ESCALA GRAFICA :



ESCALA GRAFICA :



ESCALA GRAFICA :

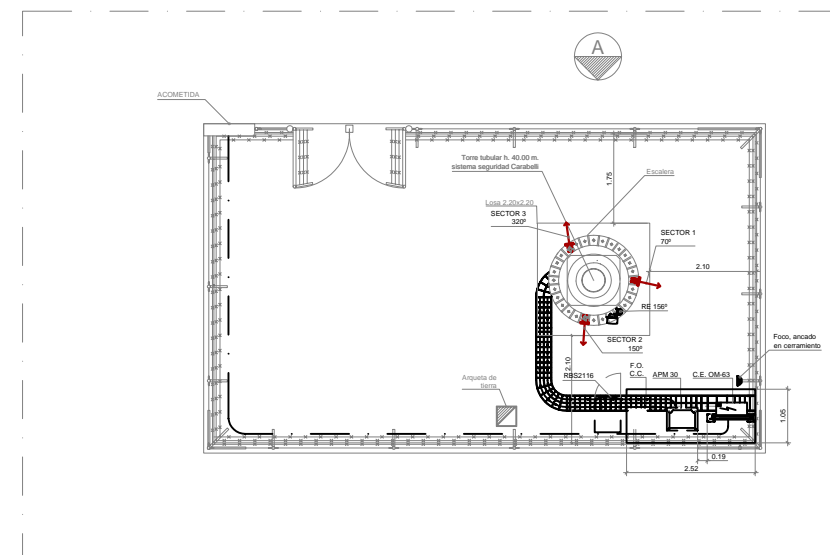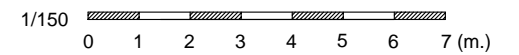

## PLANTA REFERENCIA

Escala 1/150

3					
2					
1					
VERSION	FECHA	DESCRIPCION			ESTADO
		CODIGO DE LOCALIZACION			
		Elemento de red: Elemento de red: Elemento de red:			
		NOMBRE:	<b>CIEZA POLIGONO</b>		
		DIRECCIÓN:	POLIGONO LOS PRADOS		
		MUNICIPIO:	CIEZA MURCIA		
		PROVINCIA:			
GRUPO DE PLANO: PLANOS AS BUILT		TITULO PLANO: AS BUILT		<b>ALZADO TORRE ESTADO MODIFICADO</b>	
El ingeniero: VICTOR FERNANDEZ Colegiado nº		PLANO Nº: 1			
		VERSION: 0		<b>APROBACION FINAL</b>	
		Nº GENERAL: HOJA 3 DE 3			
		FORMATO: A3		DIBUJADO IMPLANTACION RADIO TRANSMISION FECHA Y FIRMA	
		ESCALA: INDICADAS			
Nº DE OBRA: 01		V. DE REPLANTEO: 14/04/2010		CIRCULACION: 01	